PŮDORYS STŘECHY - část 1

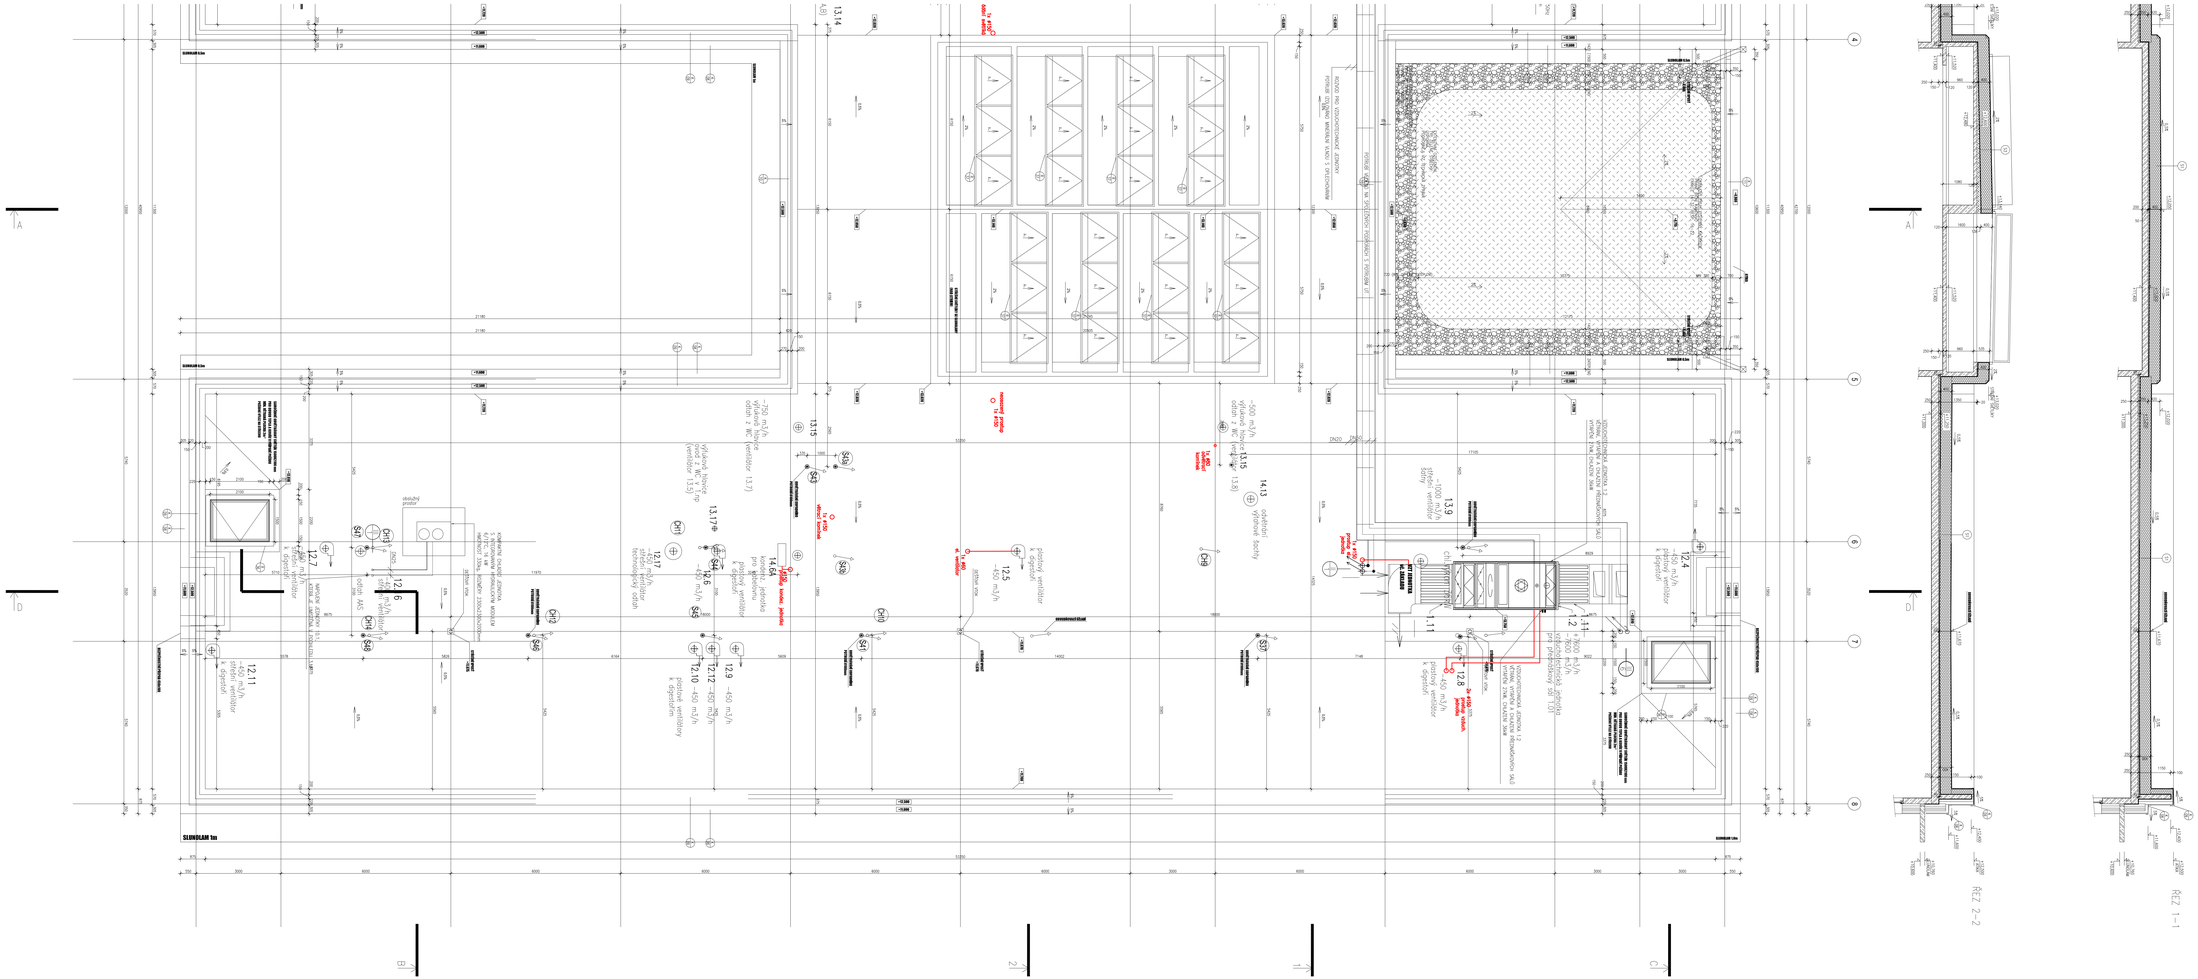

ZMĚNA

DOKUMENTACE SKUTEČNÉHO PROVEDENÍ STAVBY | CZ LISA / SOKA PRF | Datum: 03/2012

Projektový tým	Investor:	Zodpovědný:	Vypracoval:	Ing. Arch. Jakub Jelínek
s. Sudop PRAHA a.s. Olšanská 54/3, 130 00 Praha 3 - Žižkov tel.: +420 220 183 111 fax: +420 220 183 112 e-mail: sudop@sudop.cz

Objednatel	Generální projektant	Autorský dozor
	Arch. Arch.Design project, a.s. Ohradní 2b/1424, 140 00 Praha 4 telefon: +420 261 099 380 fax: +420 261 099 359 email: praha@archdesign.cz	

±0,000=390,700 m n.m. B.p.v.

Architekt:	Ing.Arch. Barbora Borovková	Vypracoval:	Zdeněk Hovořka		
HIP:	Ing. Jakub Jelínek	Kontroloval:	Zdeněk Hovořka		
Asist. projektant:	Ing. Jakub Jelínek	Kontroloval:	Ing.Vojtěch Kopecký		

Investor: JIHOČESKÁ UNIVERZITA V ČESKÝCH BUDĚJOVICÍCH Branišovská 1160/31

Místo stavby: HREBL JIHOČESKÉ UNIVERZITY Obec: ČESKÉ BUDĚJOVICE Kraj JIHOČESKÝ

Název stavby: ROZVOJ VYZKUMNÝCH A VÝUKOVÝCH KAPACIT PRO PŘÍRODOVĚDNÉ A TECHNICKÉ OBORY JU V ČESKÝCH BUDĚJOVICÍCH - ČÁST PŘF

Číslo paré:

Stavební objekt: 100 OBJEKT PIF

Část: A.1.2 VÝKRESOVÁ ČÁST

Název dokumentu: PŮDORYS STŘECHY - část 1

Formát: 27 x 54

Datum: 02/2010

Číslo zhotova: 010

Stupeň: DPS

Měřítko: 1 : 50

Kód dokumentu: P-09-09-00 DPS 100 A.1.2 A.1.2.8.a 01