PŮDORYS 3.NP - část 1

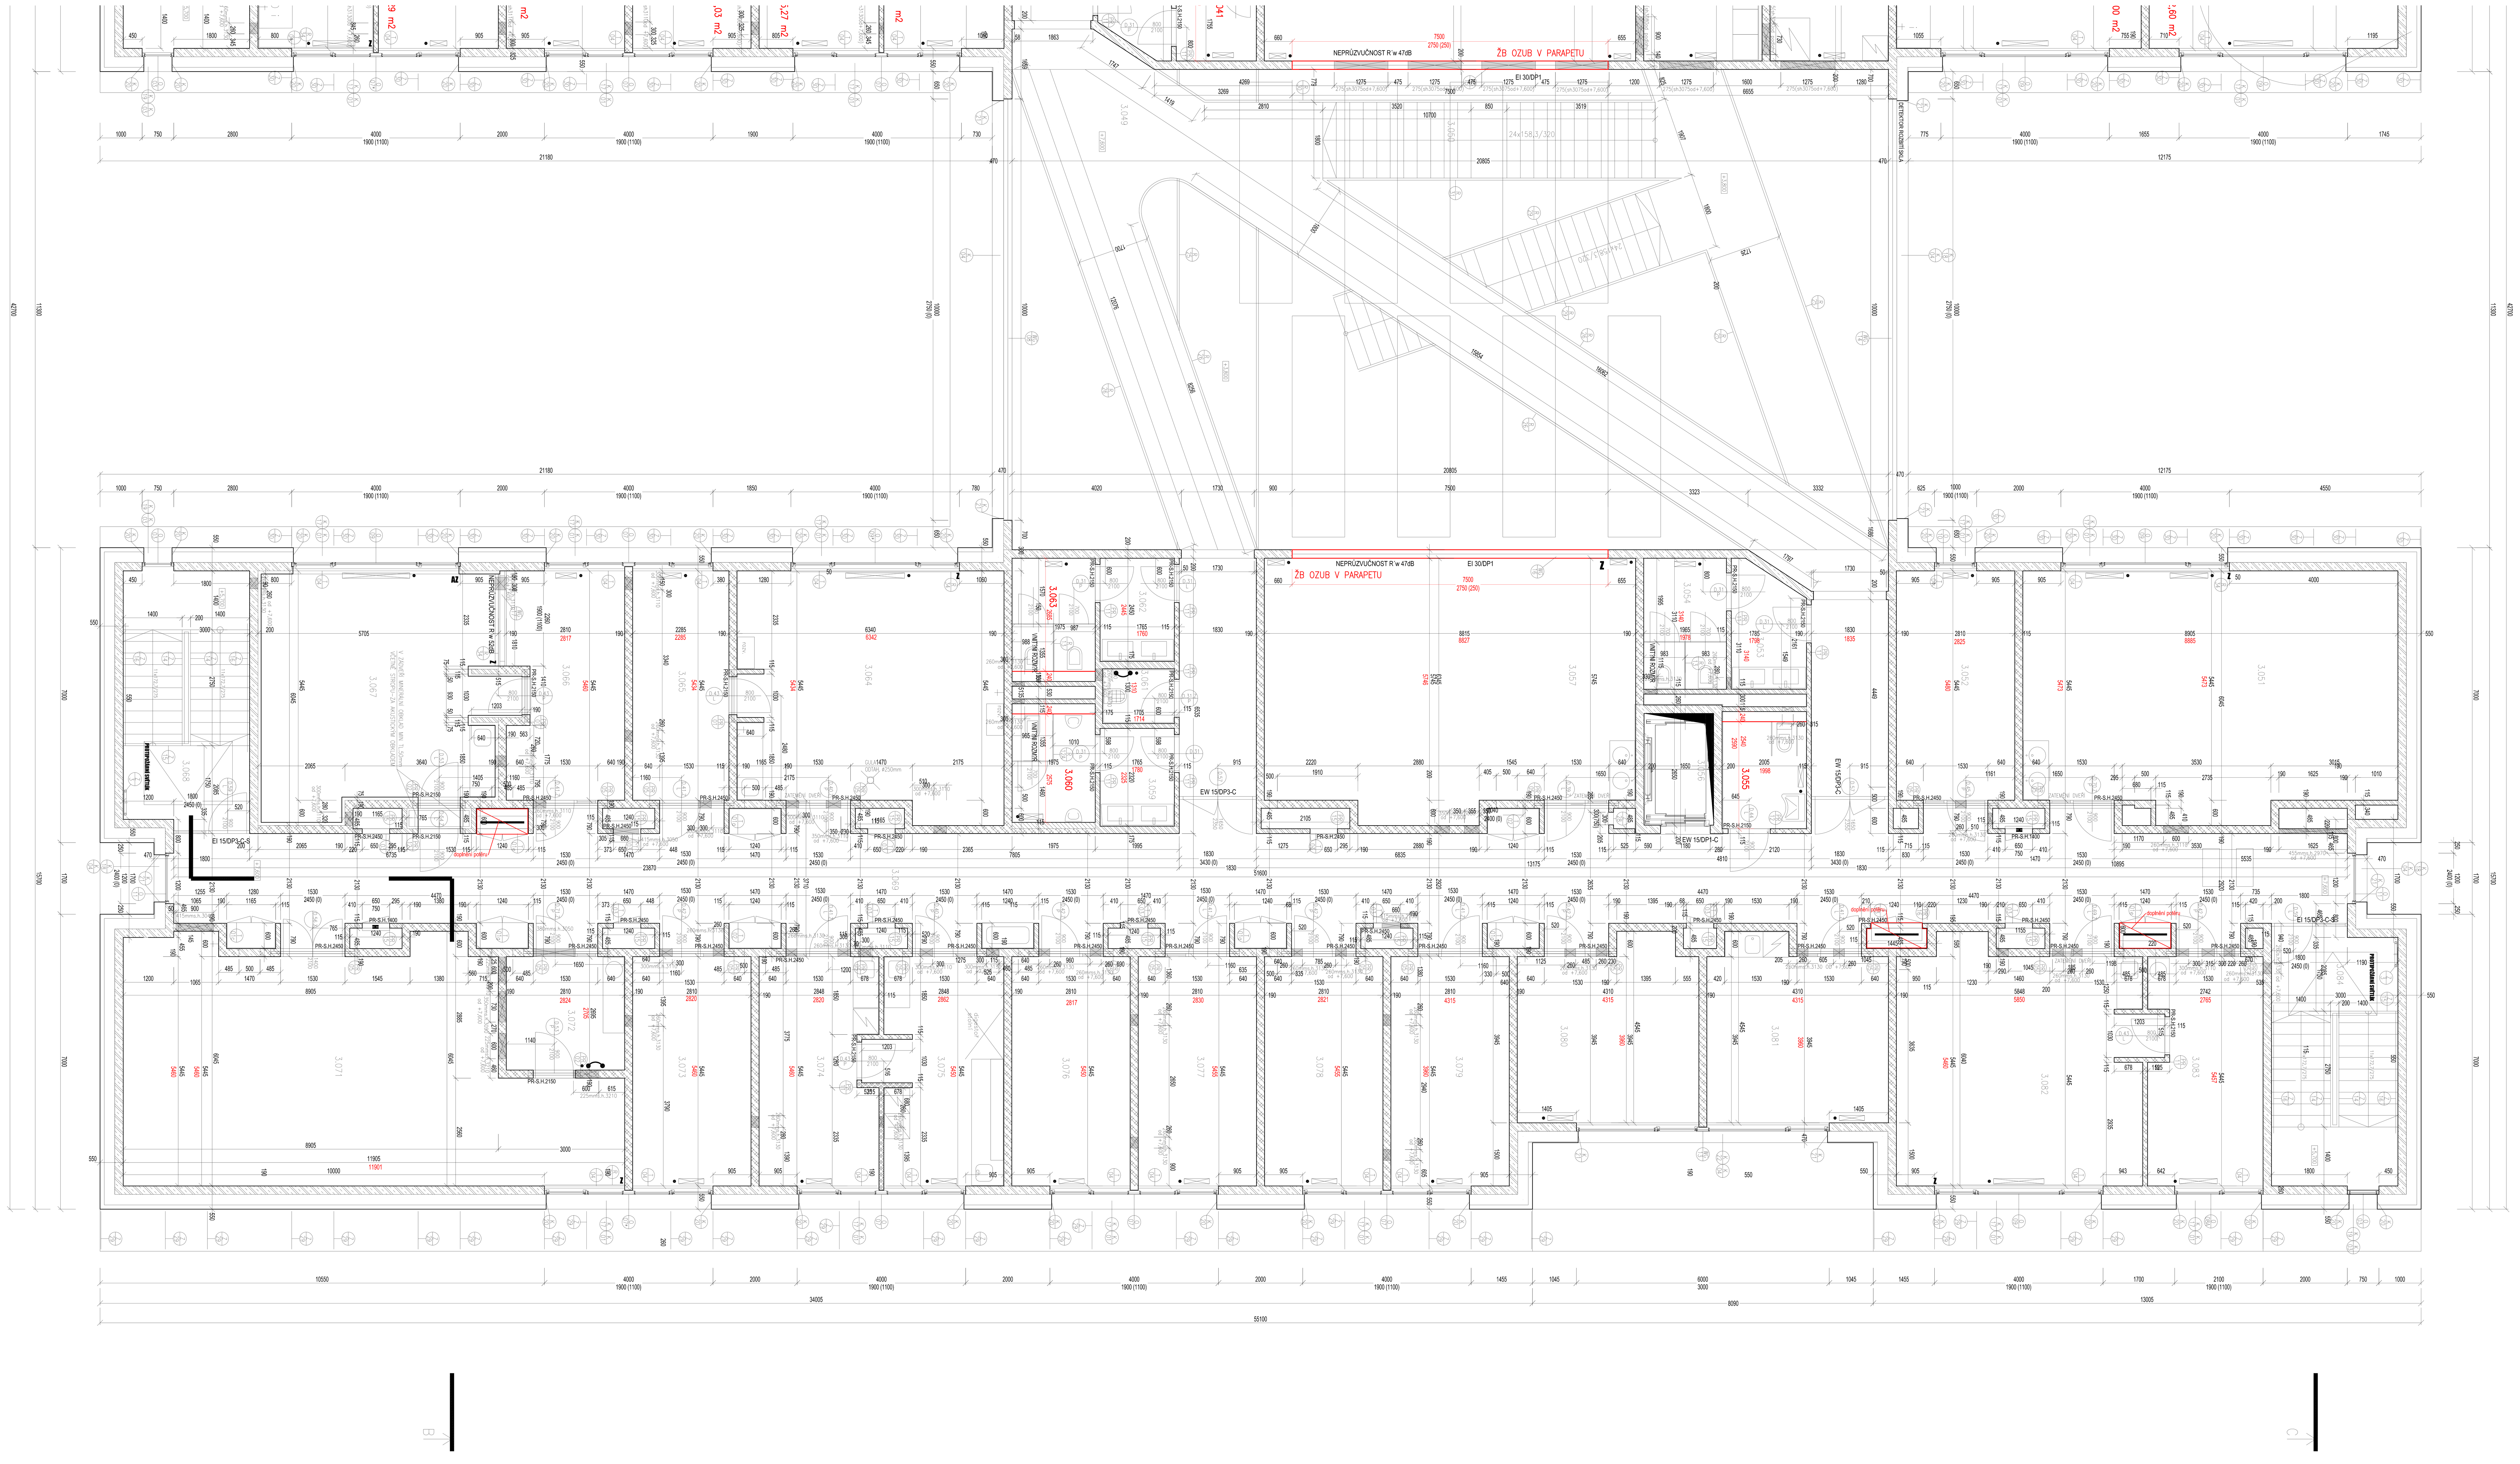

3.051	001-9	FYZIKÁLNÍ PRAKTIKUM II	49,95 m2	antistat. PVC (P20)	ano, s.v. 3,00	vpc.omít.+omyv.malba; černé stěny v termin.komoře	sokl. tvarovky PVC 15
3.052	001-20	ŠATNA STUDENTŮ	15,12 m2	chem. odolné PVC (P13)	ano, s.v. 3,00	vápenocem.omítka	sokl. tvarovky PVC 15
3.053	012-13.1	UMÝVÁRNA - ŽENY	4,64 m2	keram. dlažba (P14)	ano, s.v. 2,40	omyv. pohled. stěrka	keram. sokl 6cm
3.054	012-13.2	WC ŽENY	5,96 m2	keram. dlažba (P14)	ano, s.v. 2,40	omyv. pohled. stěrka	keram. sokl 6cm
3.055	012-13.3	WC IMOBILNÍ	4,87 m2	keram. dlažba (P14)	ano, s.v. 2,40	omyv. pohled. stěrka	keram. sokl 6cm
3.056	013-36	VÝTAH OSOBNÍ					
3.057	001-8	FYZIKÁLNÍ PRAKTIKUM I	52,78 m2	antistat. PVC (P20)	ano, s.v. 3,00	vpc.omít.+omyv.malba	sokl. tvarovky PVC 15
3.058	013-34.3	NEOBSAZENO					
3.059	012-14.3	UMÝVÁRNA MUŽI STUDENTI	3,89 m2	keram. dlažba (P14)	ano, s.v. 2,40	omyv. pohled. stěrka	keram. sokl 6cm
3.060	012-14.2	WC MUŽI STUDENTI	4,95 m2	keram. dlažba (P14)	ano, s.v. 2,40	omyv. pohled. stěrka	keram. sokl 6cm
3.061	012-14.5	ÚKLIDOVÁ KOMORA	2,07 m2	keram. dlažba (P17)	ano, s.v. 2,40	omyv. pohled. stěrka	keram. sokl 6cm
3.062	012-14.4	UMÝVÁRNA ŽENY STUDENTI	4,12 m2	keram. dlažba (P14)	ano, s.v. 2,40	omyv. pohled. stěrka	keram. sokl 6cm
3.063	012-14.1	WC ŽENY STUDENTI	5,16 m2	keram. dlažba (P14)	ano, s.v. 2,40	omyv. pohled. stěrka	keram. sokl 6cm
3.064	001-11	LAB.PLAZMOVÉ FYZIKY	35,50 m2	dekontam.přilnavý povlak (P21)	ano, s.v. 3,00	vpc.omít.+omyv.malba	sokl. tvarovky PVC 15
3.065	001-4	PRACOVNA PEDAGOGŮ	12,32 m2	chem. odolné PVC (P13)	ano, s.v. 3,00	vpc.omít.+omyv.malba	sokl. tvarovky PVC 15
3.066	001-6	PRACOVNA PEDAGOGŮ	14,35 m2	chem. odolné PVC (P13)	ano, s.v. 3,00	vpc.omít.+omyv.malba	sokl. tvarovky PVC 15
3.067	001-12	LAB.ELEKTROTECHNIKY	31,87 m2	antistat. PVC (P20)	ano, s.v. 3,00	akustický obklad kmitavými panely	sokl. tvarovky PVC 15
3.068	013-37	ÚNIKOVÉ SCHODIŠTĚ	17,53 m2	ter. dl./mpr.bet. (P14/P12)	ne, s.v. 3,43	pohledová stěrka	nerez hrana+sokl 6cm
3.069	013-34.1	CHODBA VÝCHODNÍ TRAKT	137,65 m2	PVC (P24)	ano, s.v. 2,40	vápenocem.omítka	sokl. tvarovky PVC 15
3.070	013-34.2	NEOBSAZENO					
3.071	001-10.1	LAB.OPTICKÉ SPEKTROSKOPIE(LASER)	57,81 m2	antistat. PVC (P20)	ano, s.v. 3,00/2,90	vpc.omít.+omyv.malba	sokl. tvarovky PVC 15
3.072	001-10.2	PŘEDSÍŇ LAB. 001-10.1	7,41 m2	dekontam.přilnavý povlak (P21)	ano, s.v. 3,00	vpc.omít.+omyv.malba	sokl. tvarovky povlak 15
3.073	001-1	PRACOVNA PEDAGOGŮ	15,16 m2	chem. odolné PVC (P13)	ano, s.v. 3,00	vpc.omít.+omyv.malba	sokl. tvarovky PVC 15
3.074	001-23	PRACOVNA TECHNIKŮ	14,71 m2	chem. odolné PVC (P13)	ano, s.v. 3,00	vpc.omít.+omyv.malba	sokl. tvarovky PVC 15
3.075	001-13	CHEMICKÁ LAB.,PŘÍP.VZORKŮ	15,72 m2	chem. odolné PVC (P13)	ano, s.v. 3,00	vpc.omít.+omyv.malba	sokl. tvarovky PVC 15
3.076	001-2	PRACOVNA PEDAGOGŮ	15,16 m2	zátěžový koberec (P18)	ano, s.v. 3,00	vápenocem.omítka	dřev. sokl 6cm
3.077	001-3	PRACOVNA PEDAGOGŮ	15,16 m2	zátěžový koberec (P18)	ano, s.v. 3,00	vápenocem.omítka	dřev. sokl 6cm
3.078	001-5	PRACOVNA PEDAGOGŮ	15,16 m2	zátěžový koberec (P18)	ano, s.v. 3,00	vápenocem.omítka	dřev. sokl 6cm
3.079	001-7	PRACOVNA PEDAGOGŮ	15,18 m2	zátěžový koberec (P18)	ano, s.v. 3,00	vápenocem.omítka	dřev. sokl 6cm
3.080	009-15	PRAC. DIDAKTIKY FYZIKY	17,91 m2	zátěžový koberec (P18)	ano, s.v. 3,00	vápenocem.omítka	dřev. sokl 6cm
3.081	001-18	SEKRETARIÁT ÚSTAVU	17,99 m2	zátěžový koberec (P18)	ano, s.v. 3,00	vápenocem.omítka	dřev. sokl 6cm
3.082	001-15	LABORATOŘ STUDENTŮ	32,77 m2	antistat. PVC (P20)	ano, s.v. 3,00	vpc.omít.+omyv.malba	sokl. tvarovky PVC 15
3.083	001-14	PRACOVNA STUDENTŮ	14,16 m2	chem. odolné PVC (P13)	ano, s.v. 3,00	vpc.omít.+omyv.malba	sokl. tvarovky PVC 15
3.084	013-35	ÚNIKOVÉ SCHODIŠTĚ	17,53 m2	ter. dl./mpr.bet. (P14/P12)	ne, s.v. 3,43	stěrka	nerez hrana+sokl 6cm
-	001-24	BEZPEČNOSTNÍ SPRCHA		protiskl.PVC (P23)	ano, s.v. 2,40	omyv. pohled. stěrka	sokl. tvarovky PVC 15
-	010-26	BEZPEČNOSTNÍ SPRCHA		protiskl.PVC (P23)	ano, s.v. 2,40	omyv. pohled. stěrka	sokl. tvarovky PVC 15
-	010-27	HLUBOKOMRAZÍCÍ BOX		PVC (P24)	ano, s.v. 2,40	vápenocem.omítka	sokl. tvarovky PVC 15
CELKEM			1475,5 m2				

LEGENDA VYBAVENÍ

- INKUBÁTOR-1010x790x1910, PŘÍVOD STUDENÉ VODY+ODPAD SPLAŠKOVÝ
- CO2 INKUBÁTOR-1010x790x1910, PŘÍVOD STUDENÉ VODY+ODPAD SPLAŠKOVÝ
- LEDNICE/MRAZÁK-600x600x1850
- MÍSTNÍ TLAKOVÁ NÁDOBA TECH. PLYNŮ: SVZ (stlačený vzduch), O2 (kyslík), N (dusík), k.N (kapalný dusík), LPG (propanbutan), HE (helium), AR (argon), AC (acetylen), CO2, NO (oxid dusný).
- BIOHAZARD BOX/LAMINÁRNÍ BOX-1030x890x1640
- DIGESTOŘ SKŘÍŇOVÁ, ODTAH ø250, PŘÍVOD SV, ODPAD CHEMICKÝ
- DIGESTOŘ STOLNÍ, ODTAH ø250, PŘÍVOD SV, ODPAD CHEMICKÝ
- STAVEBNÍ PŘÍPRAVA PRO DIGESTOŘ
- PŘÍVOD STUDENÉ VODY+ODPAD
- HLUBOKOMRAZÍCÍ BOX-1010x930x1800
- LABORATORNÍ ROZVODNA
- DŘEZ, ODPAD SPLAŠKOVÝ
- DŘEZ CHEMICKÝ, NAPOJEN DO CHEMICKÉ KANALIZACE
- SKŘÍŇ NA CHEMIKÁLIE/HOŘLAVINY, ODTAH ø75
- MYČKA NA NÁDOBÍ
- LABORATORNÍ STŮL S NÁSTAVBOU S ROZVODY
- PRACOVNÍ STŮL SE ZÁVĚSNÝMI SKŘÍŇEMI
- Z ZATEMNĚNÍ
- AZ AKUSTICKÁ ZÁSTĚNA

LEGENDA MATERIÁLŮ

- ŽELEZOBETONOVÉ KONSTRUKCE
- STĚNY Z CIHELNÝCH TVÁRNIC AKU
  - tl. stěny 190 cihly 19 AKU 372/190/238 Rw= 52dB m'= 245kg/m2 vč. omítek
  - tl. stěny 115 cihly 11,5 AKU 497/115/238 Rw= 47dB m'= 192kg/m2 vč. omítek
- STĚNY Z CIHELNÝCH TVÁRNIC
  - tl. stěny 175 cihly 17,5 P+D 372/175/238
  - tl. stěny 115 cihly 11,5 P+D 497/115/238
- PŘÍZDÍVKY Z PÓROBETONOVÝCH TVÁRNIC tl. 50-150
- SKLÁDANÝ OBVODOVÝ PLÁŠŤ tl. 550 mm
  - ŽB stěna tl. 200 mm
  - tepelná izolace tl. 250 mm
  - vzduchová mezera tl. 75 mm
  - fasádní systém tl. 25 mm

POZNÁMKY

VÝTAHOVÁ ŠACHTA BUDE OD SOUSEDNÍCH KONSTRUKCÍ (STĚNY A STROPNÍ KONSTRUKCE) DILATOVÁNA POMOCÍ EPS TL. 30mm
PŘESNÉ ROZMĚRY A UMÍSTĚNÍ VÝTAHOVÝCH DVEŘÍ BUDOU URČENY PO VÝBĚRU DODAVATELE VÝTAHU INVESTOREM
POLOHA PODLAHOVÝCH VPUSTÍ BUDE PROVEDENA DLE PROJEKTU ZTI
PŘI PROVÁDĚNÍ PODLAH BUDE DODRŽENA NORMOVÁ HODNOTA ROVINNOSTI - 2mm NA 2m LATI
VŠECHNY ZDĚNÉ PŘÍČKY BUDOU ZAKOTVENY DO NOSNÉHO A OBVODOVÉHO ZDIVA DLE TECHNOLOGICKÝCH A TECHNICKÝCH POSTUPŮ A NÁVODŮ VÝROBCE A DODAVATELE SYSTÉMU
NA STĚNÁCH U SPRCHOVÝCH KOUTŮ A VAN BUDE PROVEDENA POD KERAMICKÝ OBKLAD, STĚRKOVÁ HYDROIZOLACE VE DVOU VRSTVÁCH, VČ. SYSTÉMOVÉ VÝZTUŽNÉ ROHOVÉ PÁSKY
PŘI OPLECHOVÁNÍ ATIK A ŘÍMS BUDE POSTUPOVÁNO DLE TECHNICKÝCH A TECHNOLOGICKÝCH POSTUPŮ A DOPORUČENÍ VÝROBCE PLECHU

PŘESNÉ UMÍSTNĚNÍ PRŮRAZŮ JE NUTNO KONZULTOVAT NA STAVBĚ S MONTÉREM PROFESE
VEŠKERÉ ROZMĚRY A MÍRY JE NUTNÉ PŘEKONTROLOVAT NA STAVBĚ, ZJIŠTĚNÉ ROZDÍLY JE NUTNÉ KONZULTOVAT S ŘEŠITELEM PROJEKTOVÉ DOKUMENTACE
VŠECHNY PRÁCE PROVÁDĚT PODLE PLATNÝCH NOREM A PŘEDPISŮ, DÁLE DLE TECHNOLOGICKÝCH POKYNŮ VÝROBCŮ
PŘÍPADNÉ NESROVNALOSTI JE NUTNÉ BEZODKLADNĚ S ŘEŠITELEM PROJEKTOVÉ DOKUMENTACE, MATERIÁLOVÉ A BAREVNÉ ŘEŠENÍ MUSÍ ODSOUHLASIT INVESTOR A ARCHITEKT OBJEKTU
PROSTUPY DO PRŮMĚRU 200 MM NEJSOU V DOKUMENTACI ZNAČENY, BUDOU DODATEČNĚ VRTÁNY NA STAVBĚ
ZÁVĚSY PRO INSTALACE ÚT, ZTI, CHL, VZT, EI BUDOU ROZMÍSTĚNY A KOTVENY DO STROPU ČI STĚN DLE DÍLENSKÉ DOKUMENTACE DODAVATELE

2830 **rozměr místnosti podle projektu, bez omítek**
2835 **rozměr místnosti po zaměření po odečtení tl. omítek, 30 mm**

ZMĚNA

DOKUMENTACE SKUTEČNÉHO PROVEDENÍ STAVBY CZ.1.05/4.1.00/04.0155

Prováděcí firma: UNISTAV a.s., Příkop 6, IBC, 604 33 Brno
Investor: JIHOČESKÁ UNIVERZITA V ČESKÝCH BUDĚJOVICÍCH, Branišovská 1645/31a, 370 05 České Budějovice
Datum: 05/2013
Vypracoval: Ing. arch. Jakub Jakubec
SUDOP PRAHA a.s., Olšanská 1a, 130 80 Praha 3, tel. +420 267 094 111, fax +420 224 230 316, e-mail: praha@sudop.cz

Arch.Design project, a.s.
Ohradní 2b/1424, 140 00 Praha 4
telefon +420 261 099 360
fax +420 261 099 359
email praha@archdesign.cz

±0,000=390,700 m n.m. B.p.v.

Architekt:	Ing. arch. Simona Bambušková	Vypracoval:	Ing. Zdeněk Konvalina
HIP:	Ing. Lenka Jaklová	Kreslil:	Zdeněk Vondřička
Zodp. projektant:	Ing. Lenka Jaklová	Kontroloval:	Ing. Lenka Adámková
Investor:	JIHOČESKÁ UNIVERZITA V ČESKÝCH BUDĚJOVICÍCH, Branišovská 1160/31		
Místo stavby:	AREÁL JIHOČESKÉ UNIVERZITY	Obec: ČESKÉ BUDĚJOVICE	Kraj: JIHOČESKÝ
Název stavby:	ROZVOJ VÝZKUMNÝCH A VÝUKOVÝCH KAPACIT PRO PŘÍRODOVĚDNÉ A TECHNICKÉ OBORY JU V ČESKÝCH BUDĚJOVICÍCH - ČÁST PŘF	Formát:	24 x A4
Stavební objekt:	100 OBJEKT PřF	Datum:	12/2010
Část:	A.1.2 VÝKRESOVÁ ČÁST	Číslo střediska:	610
Název dokumentu:	PŮDORYS 3.NP - část 1	Stupeň:	DPS
Kód dokumentu:	P-09-054-000 DPS 100 A.1.2	Měřítko:	1 : 50
		Č. výkresu:	A.1.2.7.a
		Revize:	00