PŮDORYS 2.NP - část 2

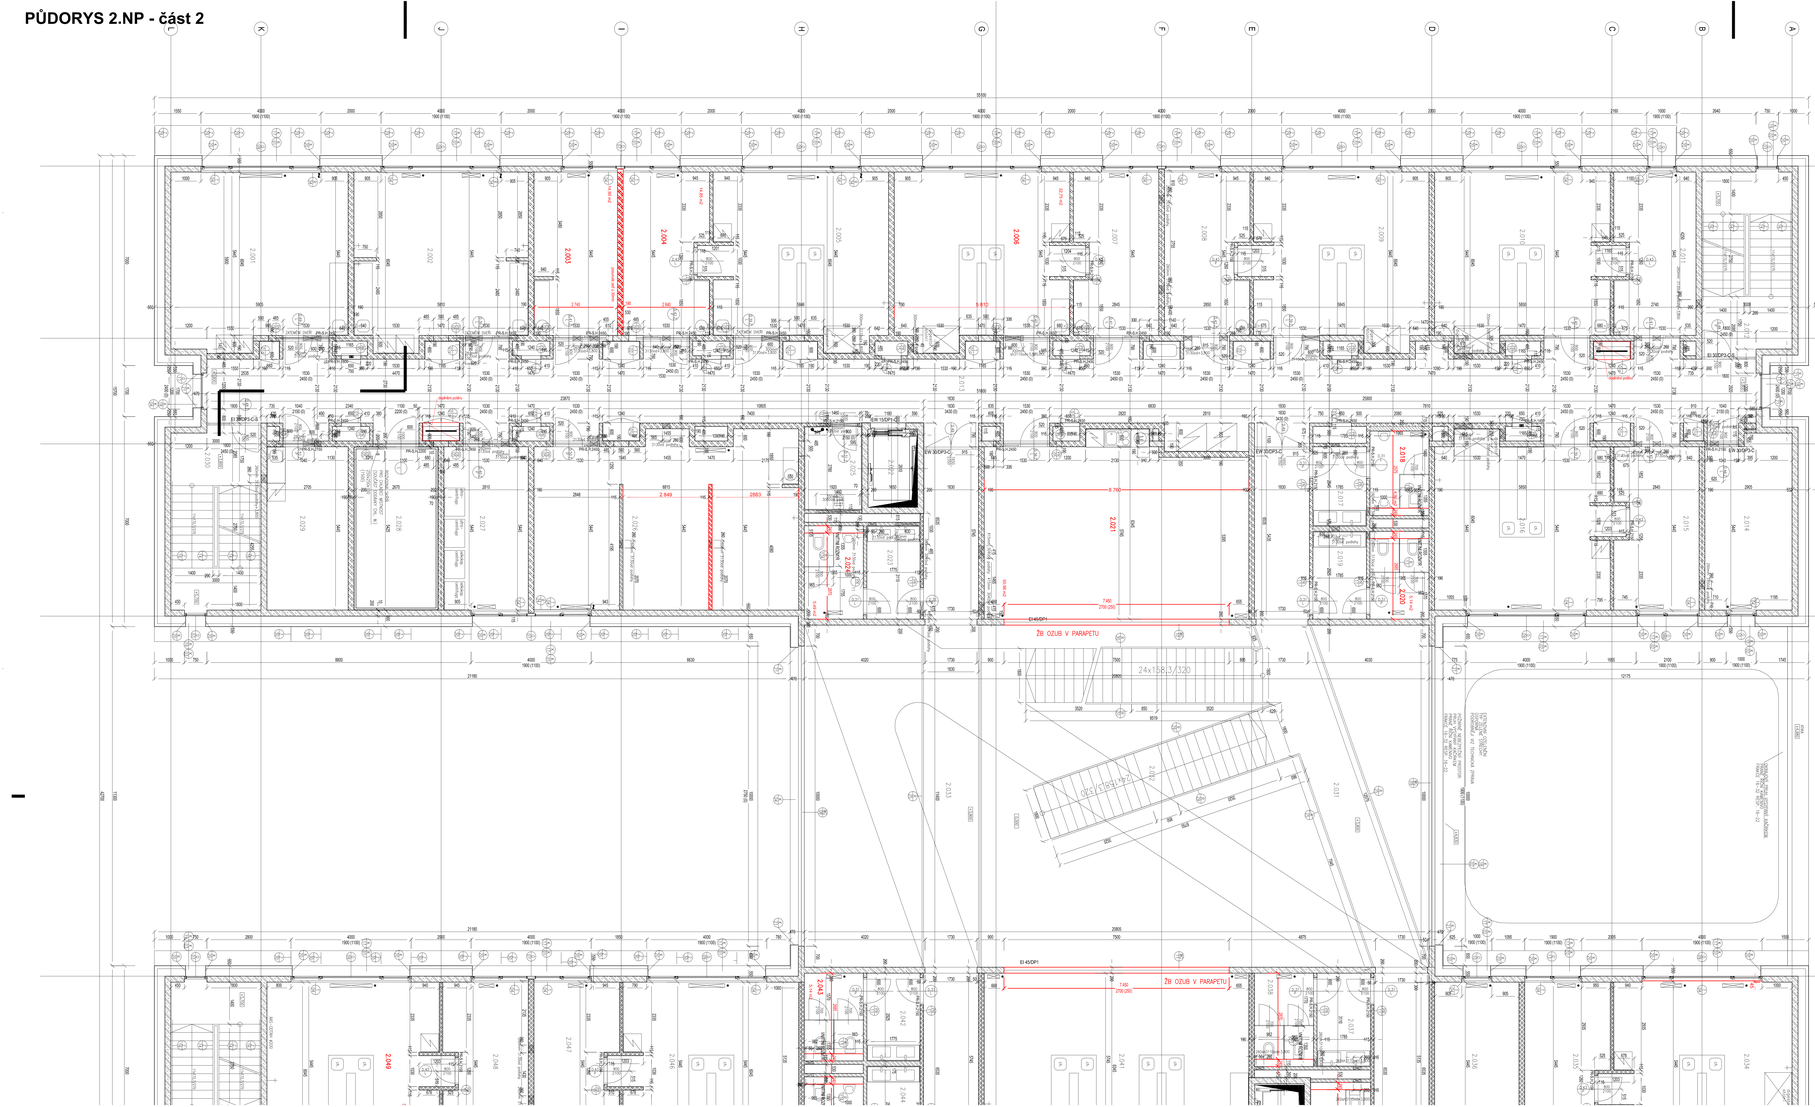

CELKEM					celá akce

LEGENDA VYBAVENÍ

- INKUBÁTOR-1010x790x1910 PŘÍVOD STUDENÉ VODY+ODPAD SPLAŠKOVÝ
- CO2 INKUBÁTOR-1010x790x1910 PŘÍVOD STUDENÉ VODY+ODPAD SPLAŠKOVÝ
- LEDNICE/MRAZÁK-600x600x1850
- MÍSTNÍ TLAKOVÁ NÁDOBA TEČN. PLYNŮ SV2 (stlačený vzduch), O2 (kyslík), N (dusík), e/n (vypnutí dusíku), LPG (propanbutan), HE (helium), AR (argon), AC (acetylen), CO2, NO (oxid dusný),
- BIOHAZARD BOX/LAMINÁRNÍ BOX-1030x890x1640
- DIGESTOŘ SKŘÍŇOVÁ ODTAH 4250, PŘÍVOD SV, ODPAD CHEMICKÝ
- DIGESTOŘ STOLNÍ ODTAH 4250, PŘÍVOD SV, ODPAD CHEMICKÝ
- STAVEBNÍ PŘÍPRAVA PRO DIGESTOŘ
- PŘÍVOD STUDENÉ VODY+ODPAD
- HLUBOKOMRAZÍCÍ BOX-1010x830x1800
- LABORATORNÍ ROZVODNA
- DŘEZ, ODPAD SPLAŠKOVÝ
- DŘEZ CHEMICKÝ, NAPOJEN DO CHEMICKÉ KANALIZACE
- SKŘÍŇ NA CHEMIKÁLIE/HOŘLAVINY, ODTAH 475
- MYČKA NA NÁDOBÍ
- LABORATORNÍ STŮL S MATOVÝM DEKOREM S ROZVODY
- PRACOVNÍ STŮL SE ZAVĚŠENÝM SKŘÍŇKAMI
- Z ZMĚNĚNÍ
- AZ AKUSTICKÁ ZASTĚNA

LEGENDA MATERIÁLŮ

- ŽELEZOBETONOVÉ KONSTRUKCE
- STĚNY Z CIHELNÝCH TVÁRNIC AKU
  - tl. stěny 180 - CPN 17 AKU 372/180/238 Rw= 52dB m'= 240kg/m2 vč. omítek
  - tl. stěny 115 - CPN 17,5 P+D 497/115/238 Rw= 47dB m'= 192kg/m2 vč. omítek
- STĚNY Z CIHELNÝCH TVÁRNIC
  - tl. stěny 175 - cihly 17,5 P+D 372/175/238
  - tl. stěny 115 - cihly 11,5 P+D 497/115/238
- PŘÍČKY Z POROBETONOVÝCH TVÁRNIC tl. 50-150
- SKLADBY OBVODOVÝ PLÁŠŤ tl 550 mm
  - ŽB stěna tl. 200 mm
  - tepelná izolace tl. 250 mm
  - vzduchová mezera tl. 0 mm
  - fasádní systém tl. 25 mm

ZMĚNA

EVROPSKÁ UNIE
EVROPSKÝ FOND PRO REGIONÁLNÍ ROZVOJ
INVESTICE DO VAŠÍ BUDOUCNOSTI

OP Výzkum a vývoj pro inovace

DOKUMENTACE SKUTEČNÉHO PROVEDENÍ STAVBY	CZ.1.05/4.1.00/16.0155		Datum	03/2015

Předpis	Označení projektant		Autorský dozor
	Arch.Design project, a.s. Ohradní 2674/24, 140 00 Praha 4 telefon +420 261 099 360 fax +420 261 099 359 email praha@archdesign.cz		
±0,000=390,700 m n.m.		B.p.v.	
Investor:	Vypracoval: Zdeněk Kovářík	Projektant (jak PS)	
Hlavní stavbař:	Kresli: Zdeněk Kovářík		
Spol. projektant:	Kontroloval: Ing. Milan Mikeš		
Investor:	JIHOČESKÁ UNIVERZITA V ČESKÝCH BUDĚJOVICÍCH, Branišovská 1160/31		
Místo stavby:	AREÁL JIHOČESKÉ UNIVERZITY	Obec: ČESKÉ BUDĚJOVICE	Kraj: JIHOČESKÝ
Název stavby:	ROZVOJ VÝZKUMNÝCH A VÝUKOVÝCH KAPACIT PRO PŘÍRODOVĚDNÉ A TECHNICKÉ OBORY JU V ČESKÝCH BUDĚJOVICÍCH - ČÁST PŘF		Část-joint
Stavební objekt:	100 OBJEKT PŘF		Formát: DX-A1
Část:	A.1.2 VÝKRESOVÁ ČÁST		Datum: 03/2015
Název dokumentu:	PŮDORYS 2.NP - část 2		Číslo zhotovit: 015
Kód dokumentu:	P+S+SW+ARC OPS 100 A.1.2		Změna: 2PS
			Měřítko: 1 : 50
			Č. dokum.: A.1.2.6.b. 00