PŮDORYS 2.NP - část 1

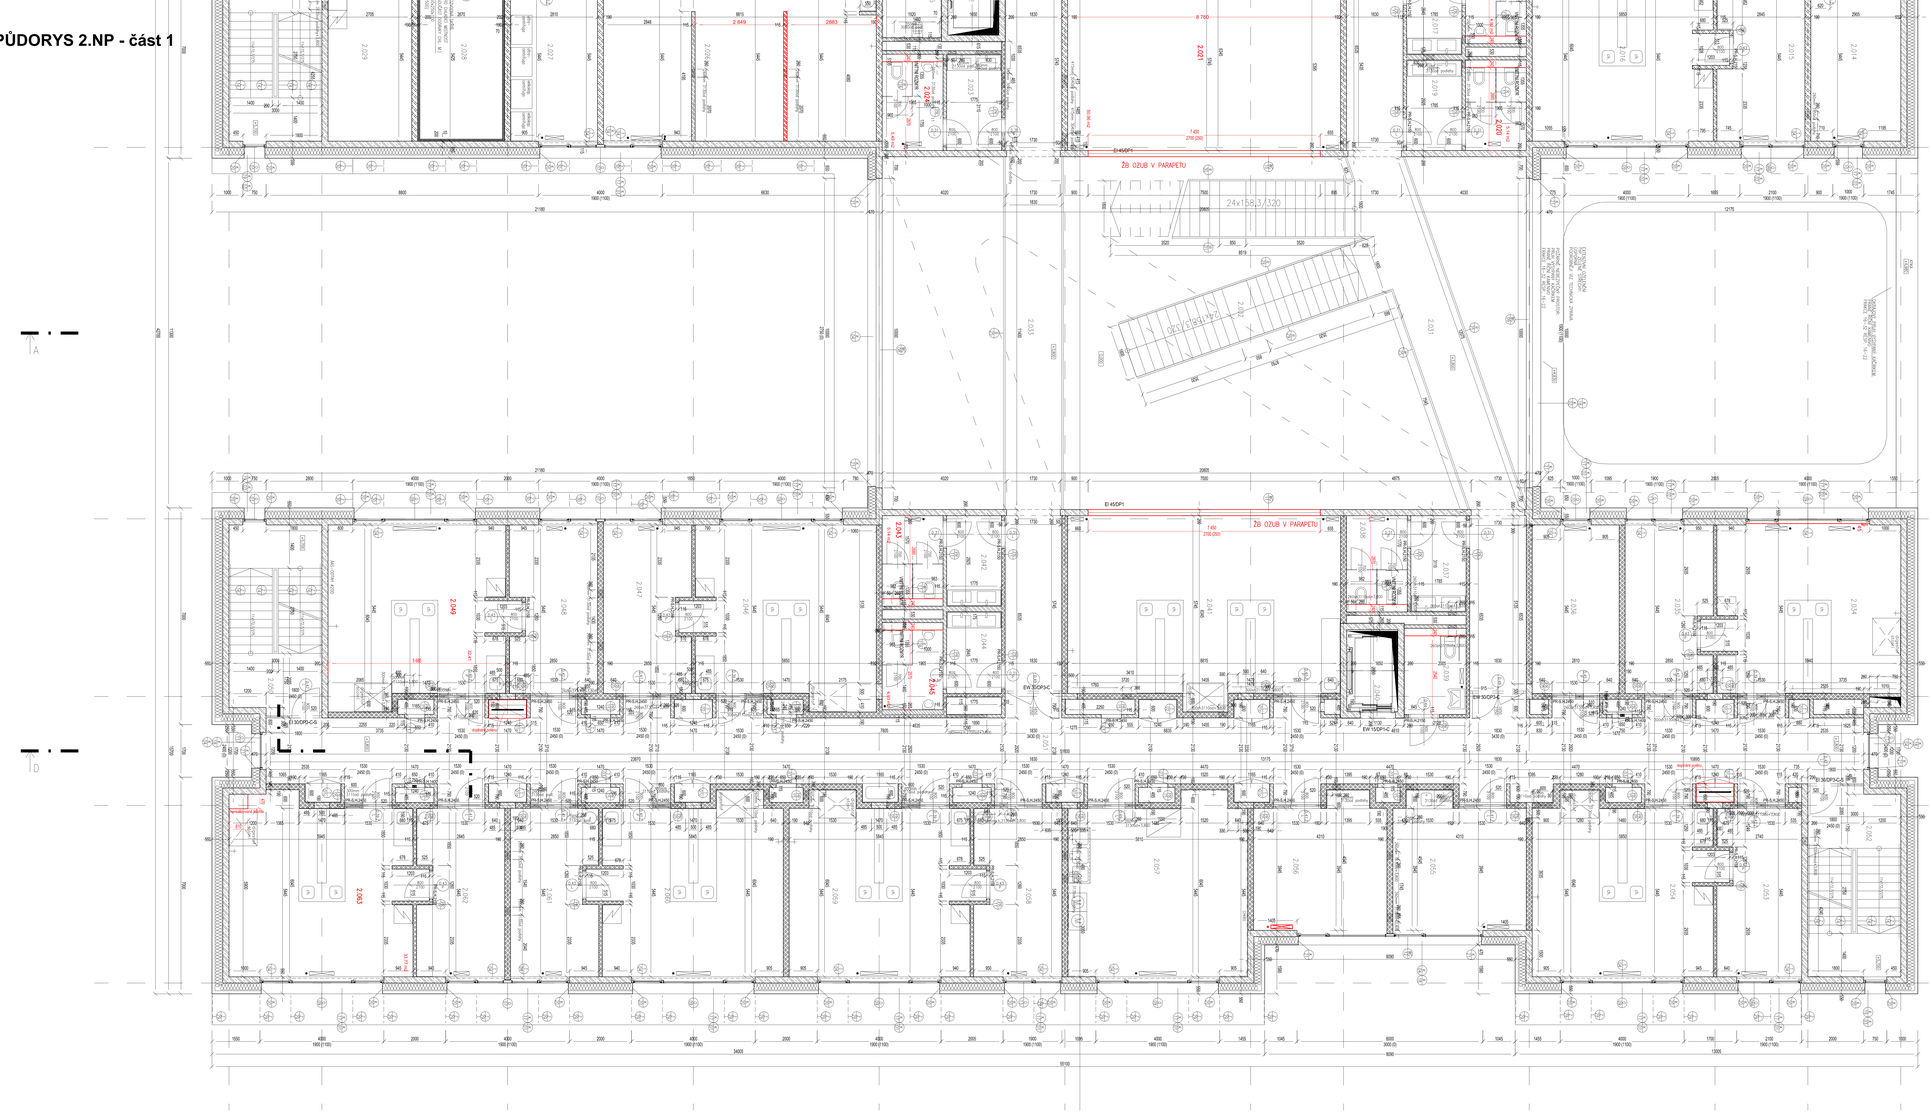

2. NADZEMNÍ PODLAŽÍ					
	ČÍSLO	PODLAHA	PODKLAD	STĚNY	POZNÁMKY
2.001	2.01.1	PŘEDSÍŇKA 2.02/03	15,74 m2	dlaždice, výška 10	
2.002	2.02.1.1	STAVEBNÍ DOZOR, UK	22,27 m2	dlaždice, výška 10	
2.003	2.03.1	PRACOVNA 1PŘEDNOSTA	14,59 m2	dlaždice, výška 10	
2.004	2.04.1	PRACOVNA 1PŘEDNOSTA	15,19 m2	dlaždice, výška 10	
2.005	2.05.1	LABORATOŘ SPECIALIZOVANÉ	15,19 m2	dlaždice, výška 10	
2.006	2.06.1	LABORATOŘ SPECIALIZOVANÉ	15,19 m2	dlaždice, výška 10	
2.007	2.07.1	PRACOVNA 1PŘEDNOSTA	14,59 m2	dlaždice, výška 10	
2.008	2.08.1	PRACOVNA 1PŘEDNOSTA	14,59 m2	dlaždice, výška 10	
2.009	2.09.1	LABORATOŘ SPECIALIZOVANÉ	15,19 m2	dlaždice, výška 10	
2.010	2.10.1	LABORATOŘ SPECIALIZOVANÉ	15,19 m2	dlaždice, výška 10	
2.011	2.11.1	PRACOVNA 1PŘEDNOSTA	14,59 m2	dlaždice, výška 10	
2.012	2.11.2	SNÍDAŇ 1/2 KUCHYŇKY	17,91 m2	do 0,5m/STĚRK	dle, keramické dlaždice
2.013	2.12.1	1/2 KUCHYŇKA 1/2 SNÍDAŇ	24,1 m2	dlaždice, výška 10	keramické dlaždice
2.014	2.13.1	SKLAD, STAVEBNÍ MATERIÁL	15,19 m2	dlaždice, výška 10	keramické dlaždice, betonová stěrka, výška 10
2.015	2.14.1	LABORATOŘ SPECIALIZOVANÉ	15,19 m2	dlaždice, výška 10	keramické dlaždice, betonová stěrka, výška 10
2.016	2.15.1	LABORATOŘ SPECIALIZOVANÉ	15,19 m2	dlaždice, výška 10	keramické dlaždice, betonová stěrka, výška 10
2.017	2.16.1.1	SKŘÍŇKA MUŽI 2.16/2.01	4,59 m2	dlaždice, výška 10	keramické dlaždice, betonová stěrka, výška 10
2.018	2.16.2.1	WC MUŽI 2.16/2.01	4,59 m2	dlaždice, výška 10	keramické dlaždice, betonová stěrka, výška 10
2.019	2.17.2.1	SKŘÍŇKA ŽENY 2.17/2.01	4,59 m2	dlaždice, výška 10	keramické dlaždice, betonová stěrka, výška 10
2.020	2.17.1.1	SKŘÍŇKA ŽENY 2.17/2.01	4,59 m2	dlaždice, výška 10	keramické dlaždice, betonová stěrka, výška 10
2.021	2.18.1.1	ZÁZEMÍ, SPRCHA, TOALETA	4,59 m2	dlaždice, výška 10	keramické dlaždice, betonová stěrka, výška 10
2.022	2.19.1.1	ZÁZEMÍ, SPRCHA, TOALETA	4,59 m2	dlaždice, výška 10	keramické dlaždice, betonová stěrka, výška 10
2.023	2.20.1.1	SPRCHA 2.20/2.01	4,59 m2	dlaždice, výška 10	keramické dlaždice, betonová stěrka, výška 10
2.024	2.21.1.1	SPRCHA 2.21/2.01	4,59 m2	dlaždice, výška 10	keramické dlaždice, betonová stěrka, výška 10
2.025	2.22.1.1	SPRCHA MUŽI	5,09 m2	beton, dlaž. 20	keramické dlaždice, betonová stěrka, výška 10
2.026	2.23.1.1	SPRCHA ŽENY	5,09 m2	beton, dlaž. 20	keramické dlaždice, betonová stěrka, výška 10
2.027	2.24.1.1	ZÁZEMÍ, SPRCHA, TOALETA	5,13 m2	beton, dlaž. 20	keramické dlaždice, betonová stěrka, výška 10
2.044	2.41.1.1	SKŘÍŇKA MUŽI 2.41/2.01	4,59 m2	beton, dlaž. 20	keramické dlaždice, betonová stěrka, výška 10
2.045	2.42.1.1	WC MUŽI 2.42/2.01	4,59 m2	beton, dlaž. 20	keramické dlaždice, betonová stěrka, výška 10
2.046	2.43.1	LABORATOŘ SPECIALIZOVANÉ	15,47 m2	beton, dlaž. 20	keramické dlaždice, betonová stěrka, výška 10
2.047	2.44.1	PRACOVNA 1PŘEDNOSTA	14,59 m2	beton, dlaž. 20	keramické dlaždice, betonová stěrka, výška 10
2.048	2.45.1	LABORATOŘ SPECIALIZOVANÉ	15,19 m2	beton, dlaž. 20	keramické dlaždice, betonová stěrka, výška 10
2.049	2.46.1	LABORATOŘ SPECIALIZOVANÉ	15,47 m2	beton, dlaž. 20	keramické dlaždice, betonová stěrka, výška 10
2.050	2.47.1.20	ZÁZEMÍ, SPRCHA, TOALETA	17,91 m2	do 0,5m/STĚRK	dle, keramické dlaždice
2.051	2.48.1.2	ZÁZEMÍ, KUCHYŇKA, TOALETA	24,1 m2	dlaždice, výška 10	keramické dlaždice, betonová stěrka, výška 10
2.052	2.49.1.3	ZÁZEMÍ, SPRCHA, TOALETA	17,91 m2	do 0,5m/STĚRK	dle, keramické dlaždice
2.053	2.50.1.1	PŘEDSÍŇKA, LABORATOŘ	15,74 m2	dlaždice, výška 10	keramické dlaždice, betonová stěrka, výška 10
2.054	2.51.1	PŘEDSÍŇKA, LABORATOŘ	15,74 m2	dlaždice, výška 10	keramické dlaždice, betonová stěrka, výška 10
2.055	2.52.1	ZÁZEMÍ/ÚKLID, ÚKLID	17,66 m2	dlaždice, beton 150	keramické dlaždice, betonová stěrka, výška 10
2.056	2.53.1.3	PRAC. ZÁZEMÍ / ÚKLID	17,91 m2	dlaždice, beton 150	keramické dlaždice, betonová stěrka, výška 10
2.057	2.54.1	PŘEDSÍŇKA, SPRCHA	22,42 m2	beton, dlaž. 210	beton, stěrka 1,0
2.058	2.55.1	LABORATOŘ SPECIALIZOVANÉ	15,19 m2	dlaždice, výška 10	keramické dlaždice, betonová stěrka, výška 10
2.059	2.56.1	LABORATOŘ SPECIALIZOVANÉ	15,19 m2	dlaždice, výška 10	keramické dlaždice, betonová stěrka, výška 10
2.060	2.57.1	LABORATOŘ SPECIALIZOVANÉ	15,19 m2	dlaždice, výška 10	keramické dlaždice, betonová stěrka, výška 10
2.061	2.58.1	PRACOVNA 1PŘEDNOSTA	14,59 m2	dlaždice, výška 10	keramické dlaždice, betonová stěrka, výška 10
2.062	2.59.1.1	PRACOVNA 1PŘEDNOSTA	14,59 m2	dlaždice, výška 10	keramické dlaždice, betonová stěrka, výška 10
2.063	2.60.1	SERVEROVNA	30,01 m2	beton, dlaž. 210	beton, stěrka 1,0
CELKEM					

LEGENDA VYBAVENÍ

- INKUBÁTOR–1010x790x1910 PŘÍVOD STUDENÉ VODY+ODPAD SPLAŠKOVÝ
- CO2 INKUBÁTOR–1010x790x1910 PŘÍVOD STUDENÉ VODY+ODPAD SPLAŠKOVÝ
- UZÍNKOVÉ/MYCÍ/SK–600x600x1850
  MEDIA TLAKOVÉ MEDIÁLNÍ TECH. PLYNŮ: SN2 (stlačený vzduch), O2 (kyslík), N (dusík), AIR (suchý vzduch), LPG (propanbutan), HE (helium), AR (argon), AC (acetylen), CO2, NO (oxid dusný),
- BIOHAZARD BOX/LAMINÁRNÍ BOX–1030X890X1640
- digestoř — DIGESTOŘ SKŘÍŇOVÁ ODTAH #250, PŘÍVOD 5V, ODPAD CHEMOVÝ
- digestoř — DIGESTOŘ STOLNÍ ODTAH #250, PŘÍVOD 5V, ODPAD CHEMOVÝ
- digestoř — STAVEBNÍ PŘÍPRAVA PRO DIGESTOŘ
- PŘÍVOD STUDENÉ VODY+ODPAD
- HLUBOKOMRAZÍCÍ BOX–1010x930x1800
- TSTA — LABORATORNÍ MYČKA/SUŠIČKA
- DŘ — DŘEZ, ODPAD SPLAŠKOVÝ
- DŘ CHEM — DŘEZ CHEMOVÝ, NAPOJEN DO CHEMICKÉ KANALIZACE
- sk.hyd. — SKŘÍŇ NA CHEMIKÁLIE/HOŘLAVINY, ODTAH #75
- W — MYČKA NA NÁDOBÍ
- LABORATORNÍ STŮL S NÁSTAVBOU S PŘÍVODY
- Z — ZATMÍVAČKA
- PRACOVNÍ STŮL SE ZPĚTNÝM SVĚTLEM
- AŽ — AKUSTICKÁ ZASTĚNA

LEGENDA MATERIÁLŮ

- ŽELEZOBETONOVÉ KONSTRUKCE
- STĚNY Z CIHELNÝCH TVÁRNIC MC
  - tl. stěny 150 RTN 75 MKI 372/190/238 Rw= 52dB m'= 245kg/m2 vč. omítek
  - tl. stěny 115 RTN 115 MKI 497/115/238 Rw= 47dB m'= 182kg/m2 vč. omítek
- STĚNY Z CIHELNÝCH TVÁRNIC
  - tl. stěny 175 - dlhá 113, P+D 372/175/238
  - tl. stěny 115 - dlhá 113, P+D 497/115/238
- PŘÍČKY/KOMÍNY Z POROBETONOVÝCH TVÁRNIC tl. 50-150
- SKLADBY OBVODOVÝCH PLÁŠŤ tl. 550 mm
  - ŽB stěna tl. 200 mm
  - tepelná izolace tl. 250 mm
  - vzduchová mezera tl. 75 mm
  - hrubší spodek tl. 25 mm

ZMĚNA

DOKUMENTACE SKUTEČNÉHO PROVEDENÍ STAVBY	CZ.1.05/4.1.00/06.0105		Datum	03/2015
Pracoviště Brno	Investor	Dodavatel	Vypracoval	Ing.arch. Jakub Jaluška
ARBYTES A.S. Přízova 38 602 00 Brno e-mail: arbytes@arbytes.cz tel: +420 541 141 712	JIHOČESKÁ UNIVERZITA V ČESKÝCH BUDĚJOVICÍCH U ZIMNÍHO STADIONU 1 370 05 České Budějovice		SUDOP PRAHA a.s. Olšanská 1a, 130 80 Praha 3 tel.: +420 251 090 111 fax: +420 251 090 112 e-mail: praha@sudop.cz	

Objednatel	Generální projektant		Autorský dozor
	Arch.	Arch.Design project, a.s. Olšanská 2b/1424, 140 00 Praha 4 telefon +420 261 099 300 fax +420 261 099 359 email praha@archdesign.cz	

±0,000=390,700 m n.m. **B.p.v.**

Vedoucí:	Simona Stehlíková	Vypracoval:	Zbyněk Konvalinka		Projektant (jako PO)
HIP:	Ondřej Jelínek	Kreslil:	Zbyněk Konvalinka		
Zodp. projektant:	Ondřej Jelínek	Konzultoval:	Ondřej Kábrtová		
Investor:	JIHOČESKÁ UNIVERZITA V ČESKÝCH BUDĚJOVICÍCH Branišovská 1160/31				Část projektu:
Místo stavby:	KAREL JIHOČESKÉ UNIVERZITY	Obec:	ČESKÉ BUDĚJOVICE	Kraj: JIHOČESKÝ	

Název stavby:

ROZVOJ VÝZKUMNÝCH A VÝUKOVÝCH KAPACIT PRO PŘÍRODOVĚDNÉ A TECHNICKÉ OBORY JU V ČESKÝCH BUDĚJOVICÍCH - ČÁST PŘF

Stavební objekt:	100	OBJEKT PIF	
Část:	A.1.2	VÝKRESOVÁ ČÁST	

Název dokumentu:

PŮDORYS 2.NP - část 1

Formát: 24 x 54
Datum: 10/2015
Číslo předlohy: 010
Stupeň: DPS
Měřítko: **1 : 50**

Kód dokumentu: P+SN-004-000 DPS 100 A.1.2 — Archivní číslo: **A.1.2.6.a** — Revize: 00